


Исполнительная общая схема № 1

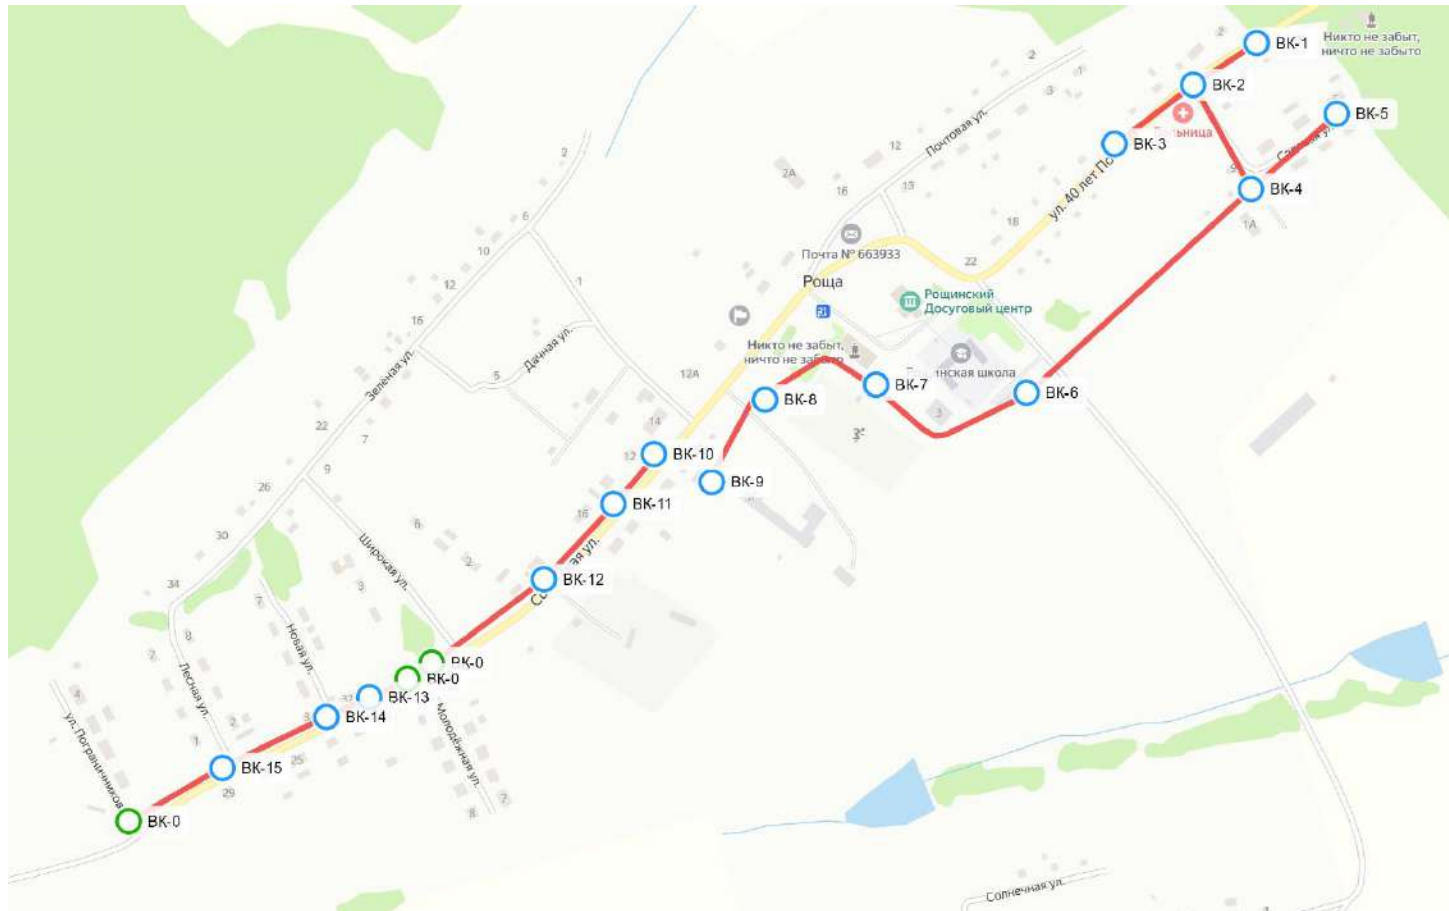

Условные обозначения:

БК1-БК15 - ж/б колодец

БК-0 - имеющиеся
колодцы


 - водопровод,
методом ГНБ

Подрядчик:

Директор ООО «ЕнисейБур»

_____ С.Ю. Дацук

Исполнительная общая схема № 2

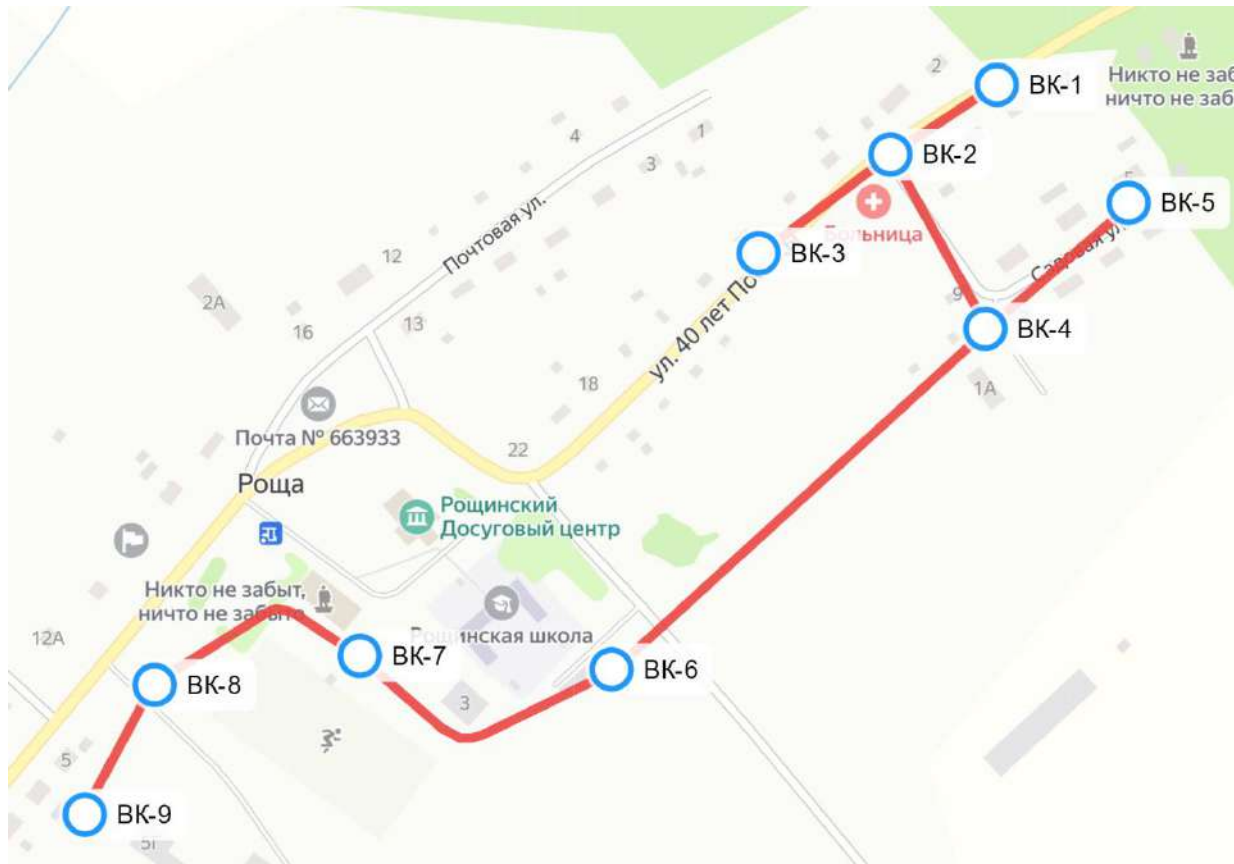

Условные обозначения:


VK1-VK9 - ж/б колодец
— - водопровод, методом ГНБ

Подрядчик:

Директор ООО «ЕнисейБур»

_____ С.Ю. Дацук

Исполнительная схема № 2.1

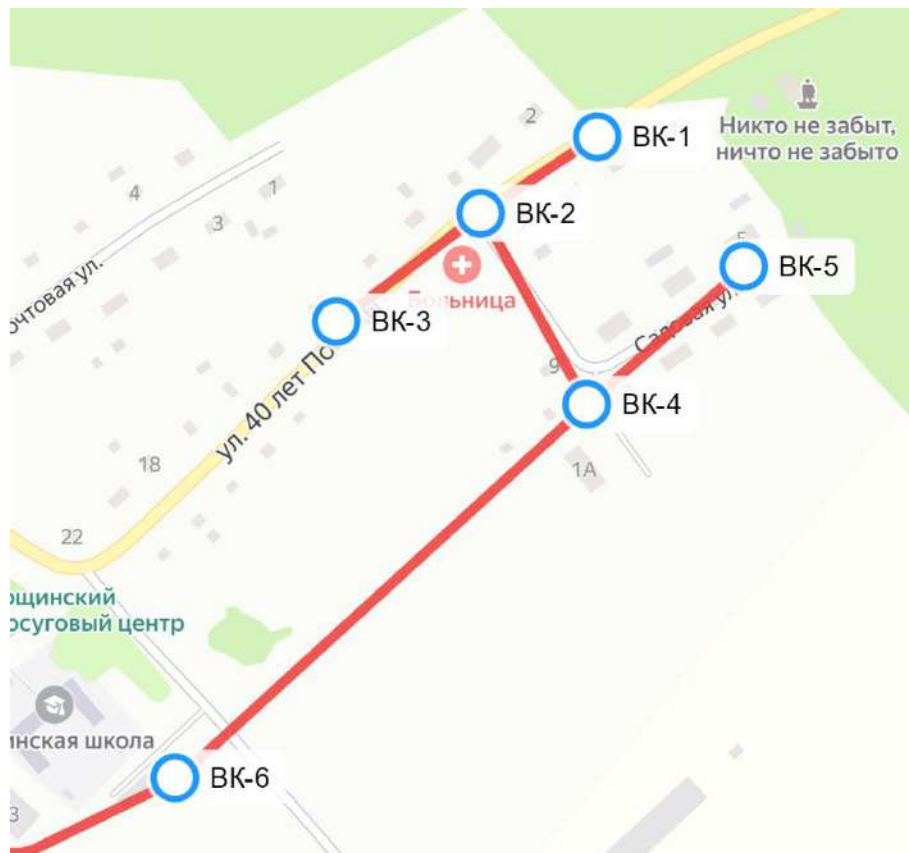

Условные обозначения:

VK1-VK6 - ж/б колодец


 - водопровод, методом ГНБ

Подрядчик:

Директор ООО «ЕнисейБур»

_____ С.Ю. Дацук

Исполнительная схема № 2.2

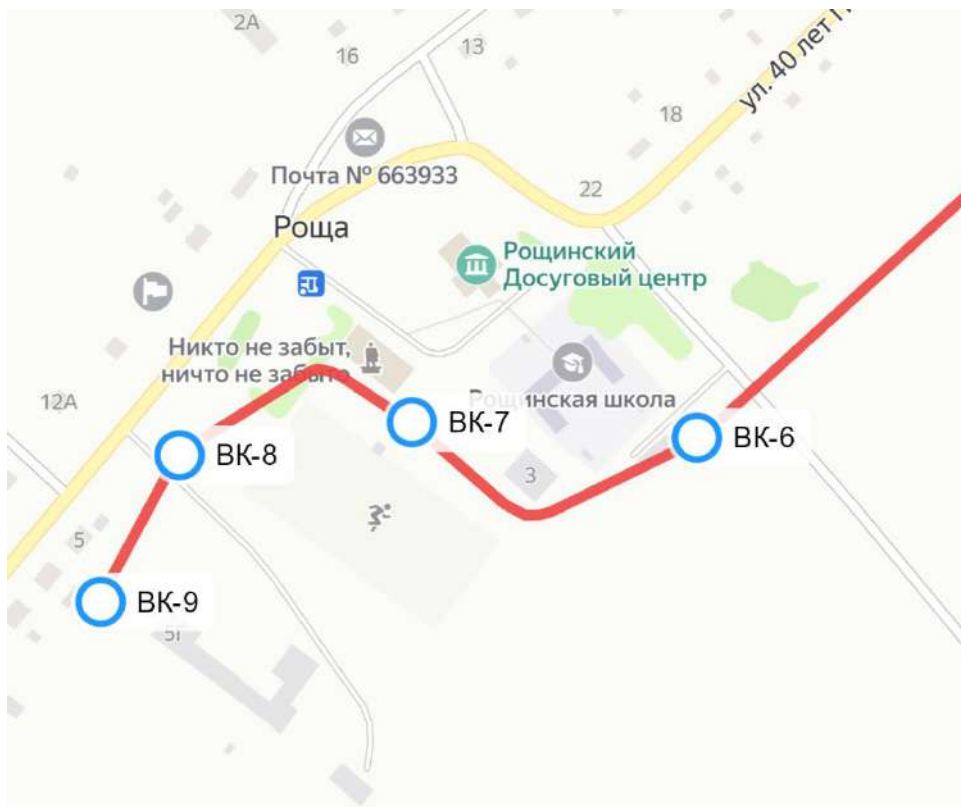

Условные обозначения:

ВК6-ВК9 - ж/б колодец


 - водопровод, методом ГНБ

Подрядчик:

Директор ООО «ЕнисейБур»

_____ С.Ю. Дацук

Исполнительная общая схема № 3

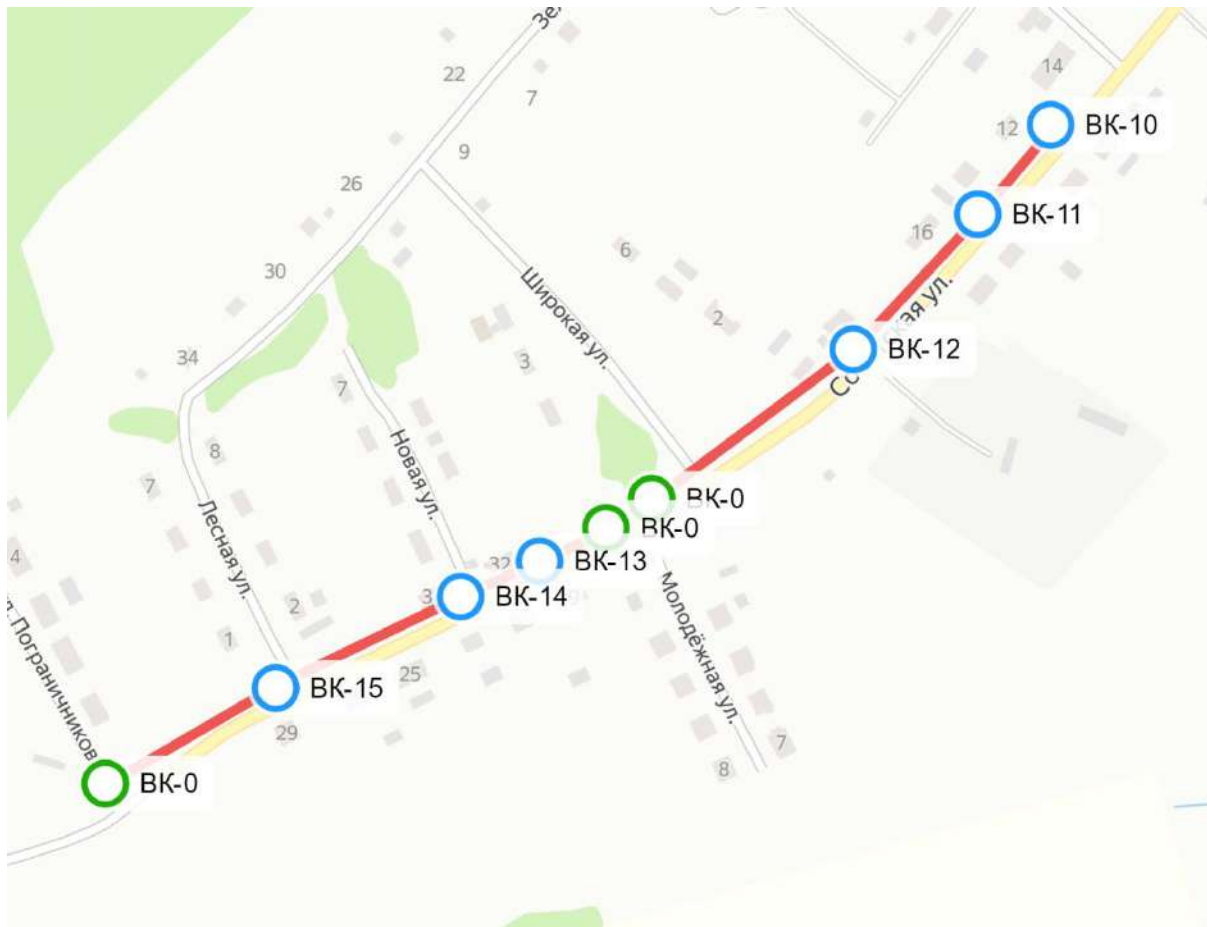

Условные обозначения:

ВК10-ВК15 - ж/б колодец

ВК-0 - имеющиеся
колодцы


— - водопровод,
методом ГНБ

Подрядчик:

Директор ООО «ЕнисейБур»

_____ С.Ю. Дацук

Исполнительная схема № 3.1

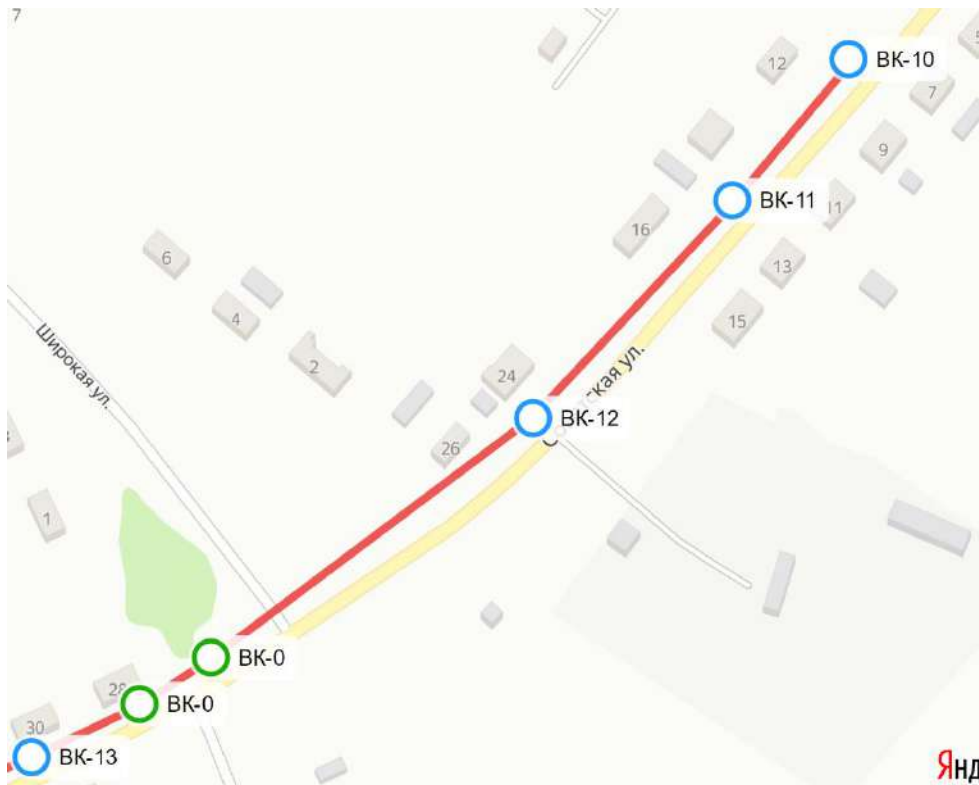

Условные обозначения:

ВК10-ВК13 - ж/б колодез

ВК-0 - имеющиеся колодцы


— - водопровод, методом ГНБ

Подрядчик:

Директор ООО «ЕнисейБур»

_____ С.Ю. Дацук

Исполнительная схема № 3.2

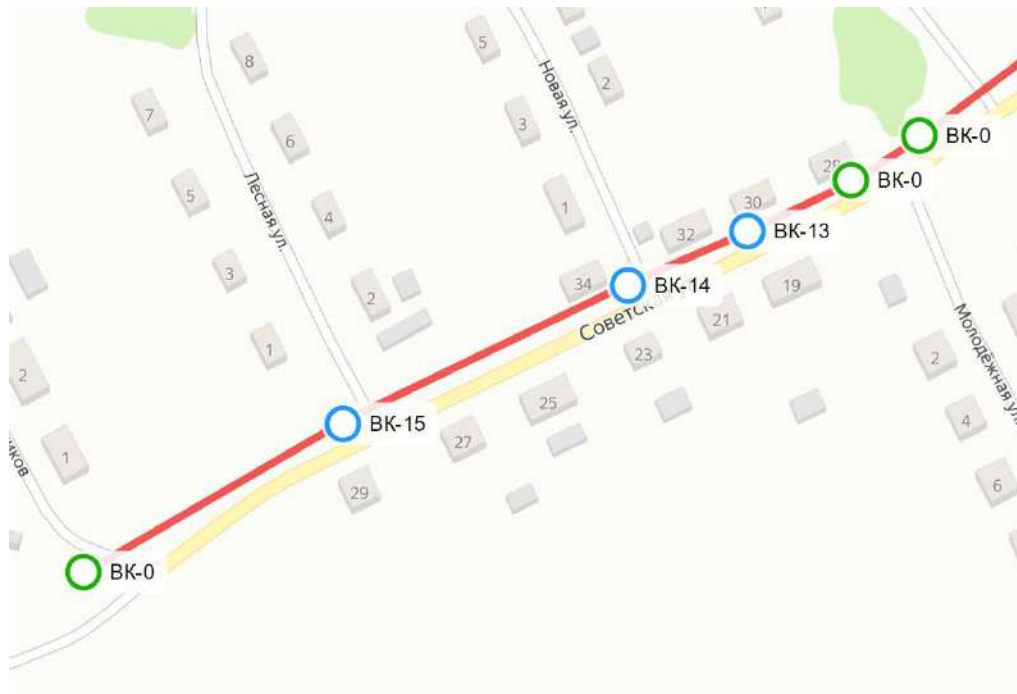

Условные обозначения:

VK10-VK13 - ж/б колодез

VK-0 - имеющиеся колодезы


— - водопровод, методом ГНБ

Подрядчик:


Директор ООО «ЕнисейБур»

_____ С.Ю. Дацук


ВК-2

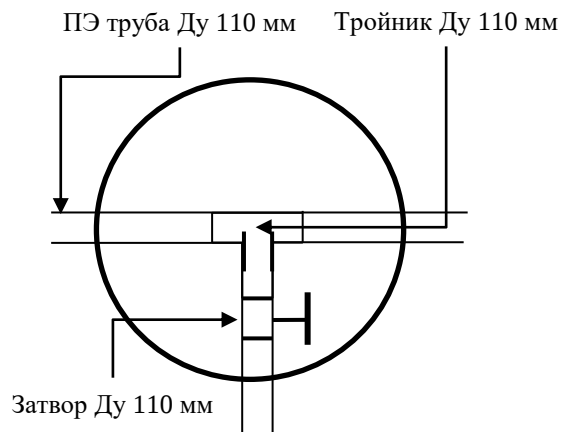


ВК-4

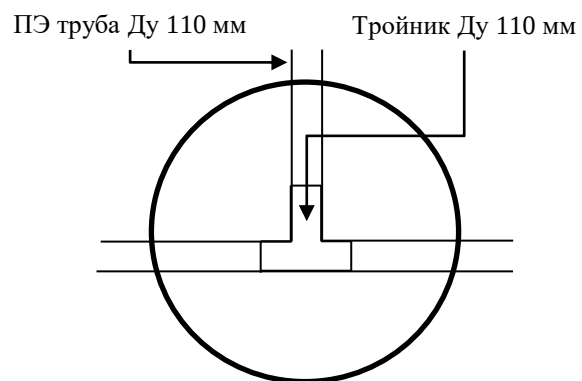

ВК-6

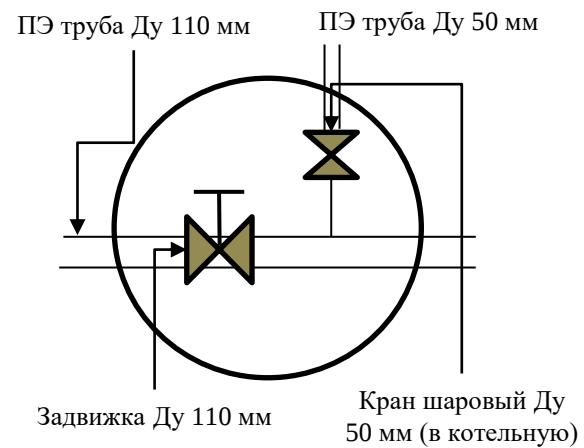

ВК-8

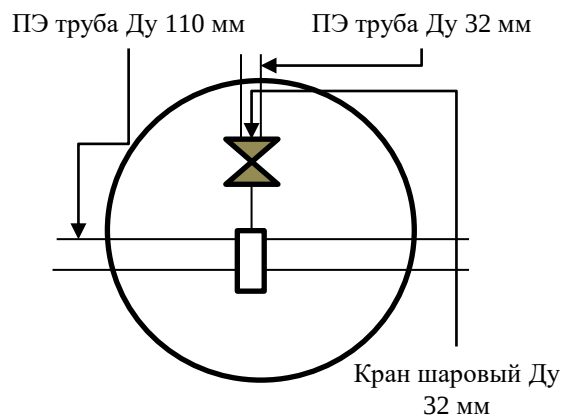

ВК-9

